Общество с ограниченной ответственностью
«СТРОИТЕЛЬНО-ЗЕМЕЛЬНЫЙ ЦЕНТР»
Свидетельство о допуске к определенному виду или видам работ, которые оказывают влияние на безопасность объектов капитального строительства АИИС И-01-1553-3-19102016 от 19.10.2016 г. Свидетельство СРО 01-И-№1553-3 от 19.10.2016 г.
Сертификат соответствия № СМК.РТС.RU.03757.18 системы менеджмента качества ИСО 9001-2015 от 14.09.2018 г.
460006, Россия, г. Оренбург, ул. Советская, 71, тел.: (3532) 77-77-55.

Исх. №1154 от 28.05 2019 г.

Главе МО Ташлинский район
В.И. Сусликов

Согласно договору, заключенному между ООО «Строительно-земельный центр» и филиалом Западного ПО ПАО «МРСК Волги» - «Оренбургэнерго», направляем Вам для внесения данных ИС в систему ИСОГД исполнительную съемку по объекту: «Строительство ВЛ 10 кВ и ТП-10/0,4кВ от Л10кВ Нб-5 ПС Ново-Белогорская 110/35/10кВ для нужд Западного ПО филиала ПАО «МРСК Волги»-«Оренбургэнерго» (с. Благодарное, Ташлинский район, заявитель ОРТПЦ) (Заявитель ФГУП «РТРС», договор на технологическое присоединение № 6210004900 от 03.05.2018 г.)»:

Приложение:
- исполнительная съемка по Заявитель ФГУП «РТРС» – 1 экз. (бум. вариант);

Заместитель директора
по производственным вопросам

Е.С. Дорожкина

Исп. А.В. Кацай
(3532) 77-77-55

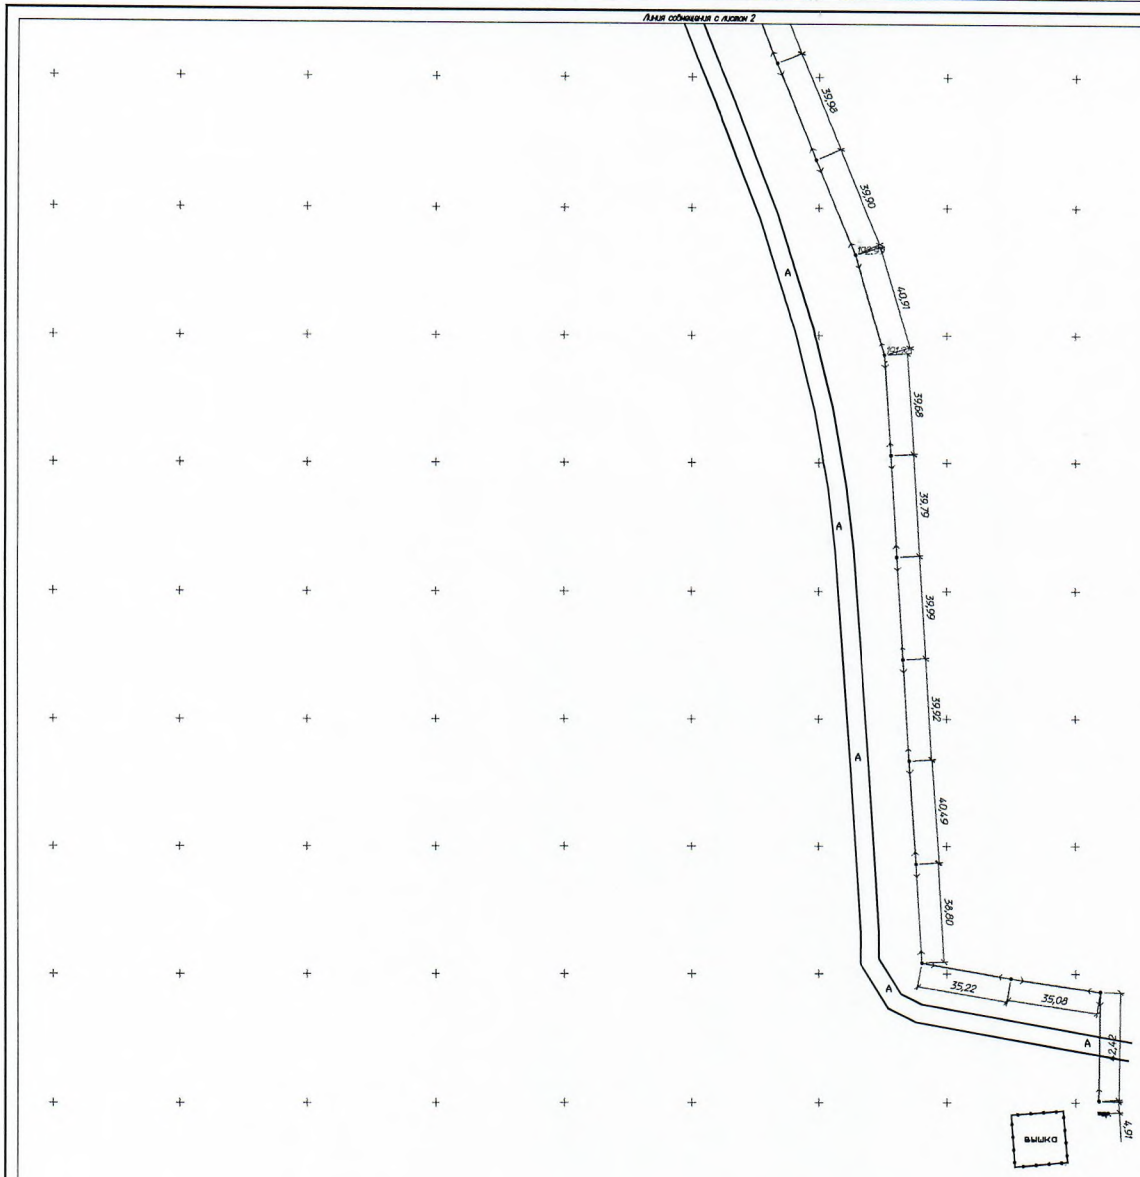

1:1000

Изм.	Кол.уч.	Лист	№док.	Подп.	Дата
Г.И.П.					
Нач.отд.		Кацай А.В.			05.19г.
Гл.спец.					
Нач.вр.					
Н.контр.					
Инженер		Кацай А.В.			05.19г.

Строительство ВЛ10кВ и ТП10/0,4кВ от Л10кВ
№8-5 ПС Ново-Беловарская 110/35/10кВ
с.Благодарное,Ташлинский р-н заявитель ОРТПЦ

Исполнительная съемка

Стадия	Лист	Листов
	1	14

Система координат МСК56

ООО"Строительно-земельный центр"

Копировал

Инв.№подл. | Подпись и дата | Взам.инв.№

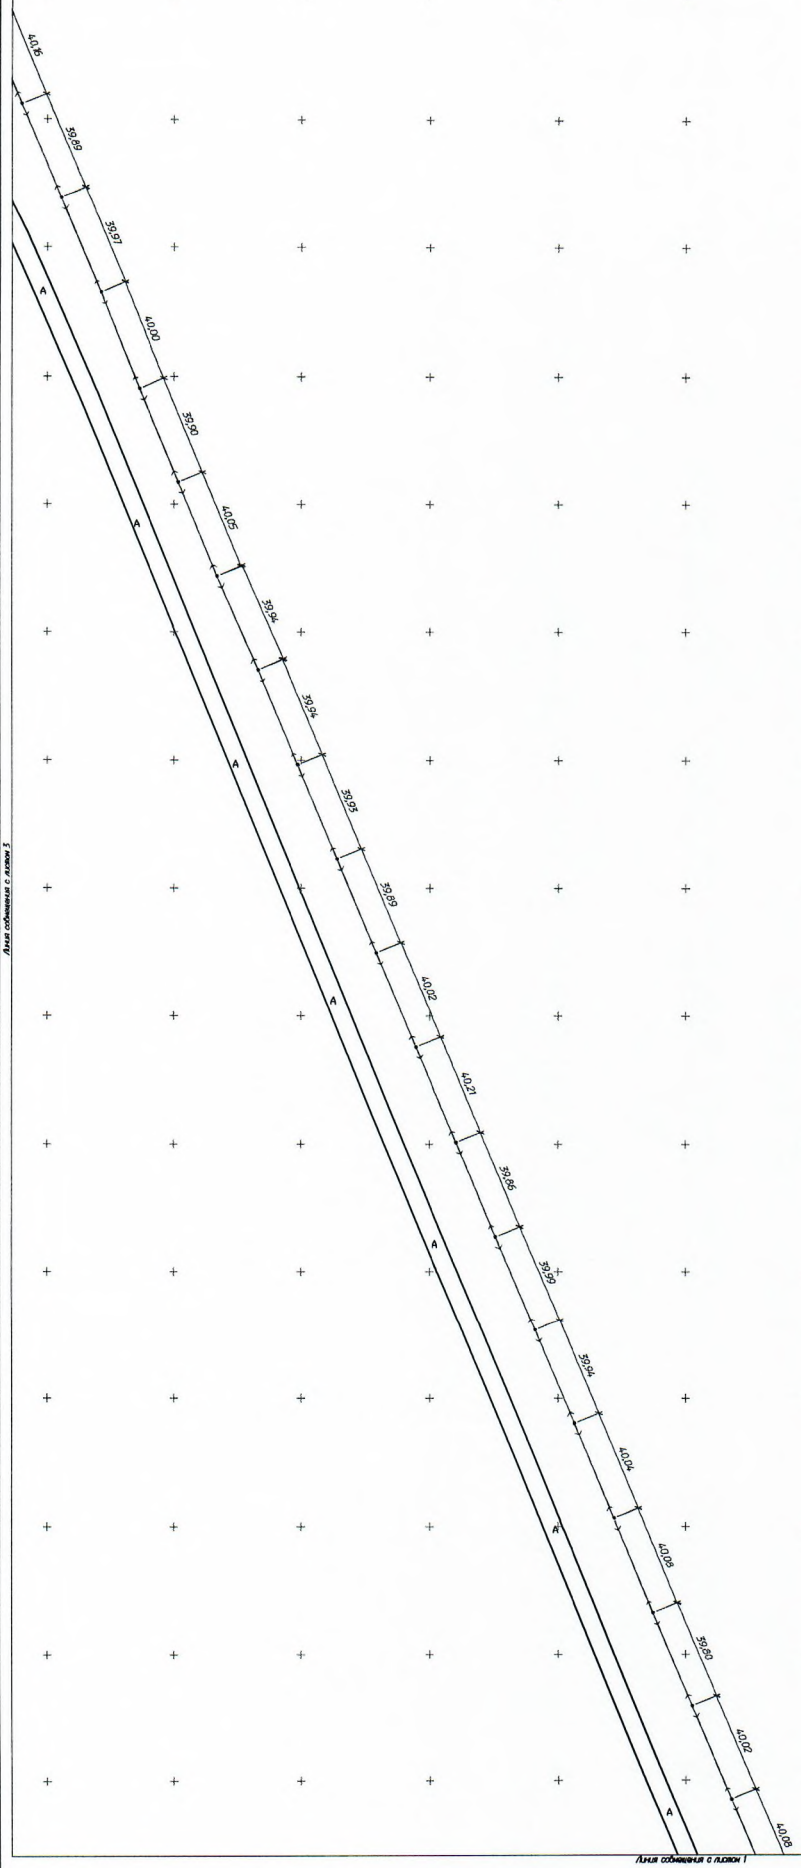

1:1000

Изм.	Кол.уч.	Лист	№док.	Подп.	Дата
Г.И.П.					
Нач.отд.	Кацай А.В.				05.19г
Гл.спец.					
Нач.пр.					
Инженер	Кацай А.В.				05.19г

Строительство В/10кВ и ТП10/0,4кВ от /10кВ
НБ-5 ПС Ново-Белогорская 110/35/10кВ
с.Бел.водарное, Ташлинский р-н заявитель ОРТПЦ

Исполнительная съемка

Стадия	Лист	Листов
	2	14

Система координат МСК56

ООО "Строительно-земельный центр"

Копировал

Инв.№подл. | Подпись и дата | Взам.инв.№

Линия совмещения с листом 4

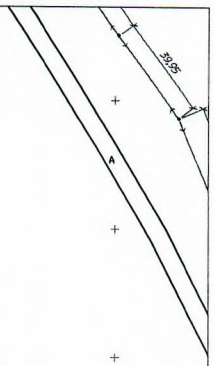

Линия совмещения с листом 2

1:1000

Изм.	Кол.уч.	Лист	№док.	Подп.	Дата
Г И П					
Нач.отд.		Кацай А.В.			05.19г
Гл.спец.					
Нач.гр.					
Н.контр.					
Инженер		Кацай А.В.			05.19г

Строительство ВЛ110кВ и ТП110/0,4кВ от Л110кВ
№5-5 ПС Ново-Белозерская 110/35/10кВ
с.Благодарное, Ташлинский р-н заявитель ОРТПЦ

Стадия	Лист	Листов
	3	14

Исполнительная съемка

Система координат МСК56

ООО"Строительно-земельный центр"

Копировал

Инв.№подл. | Подпись и дата | Взам.инв.№

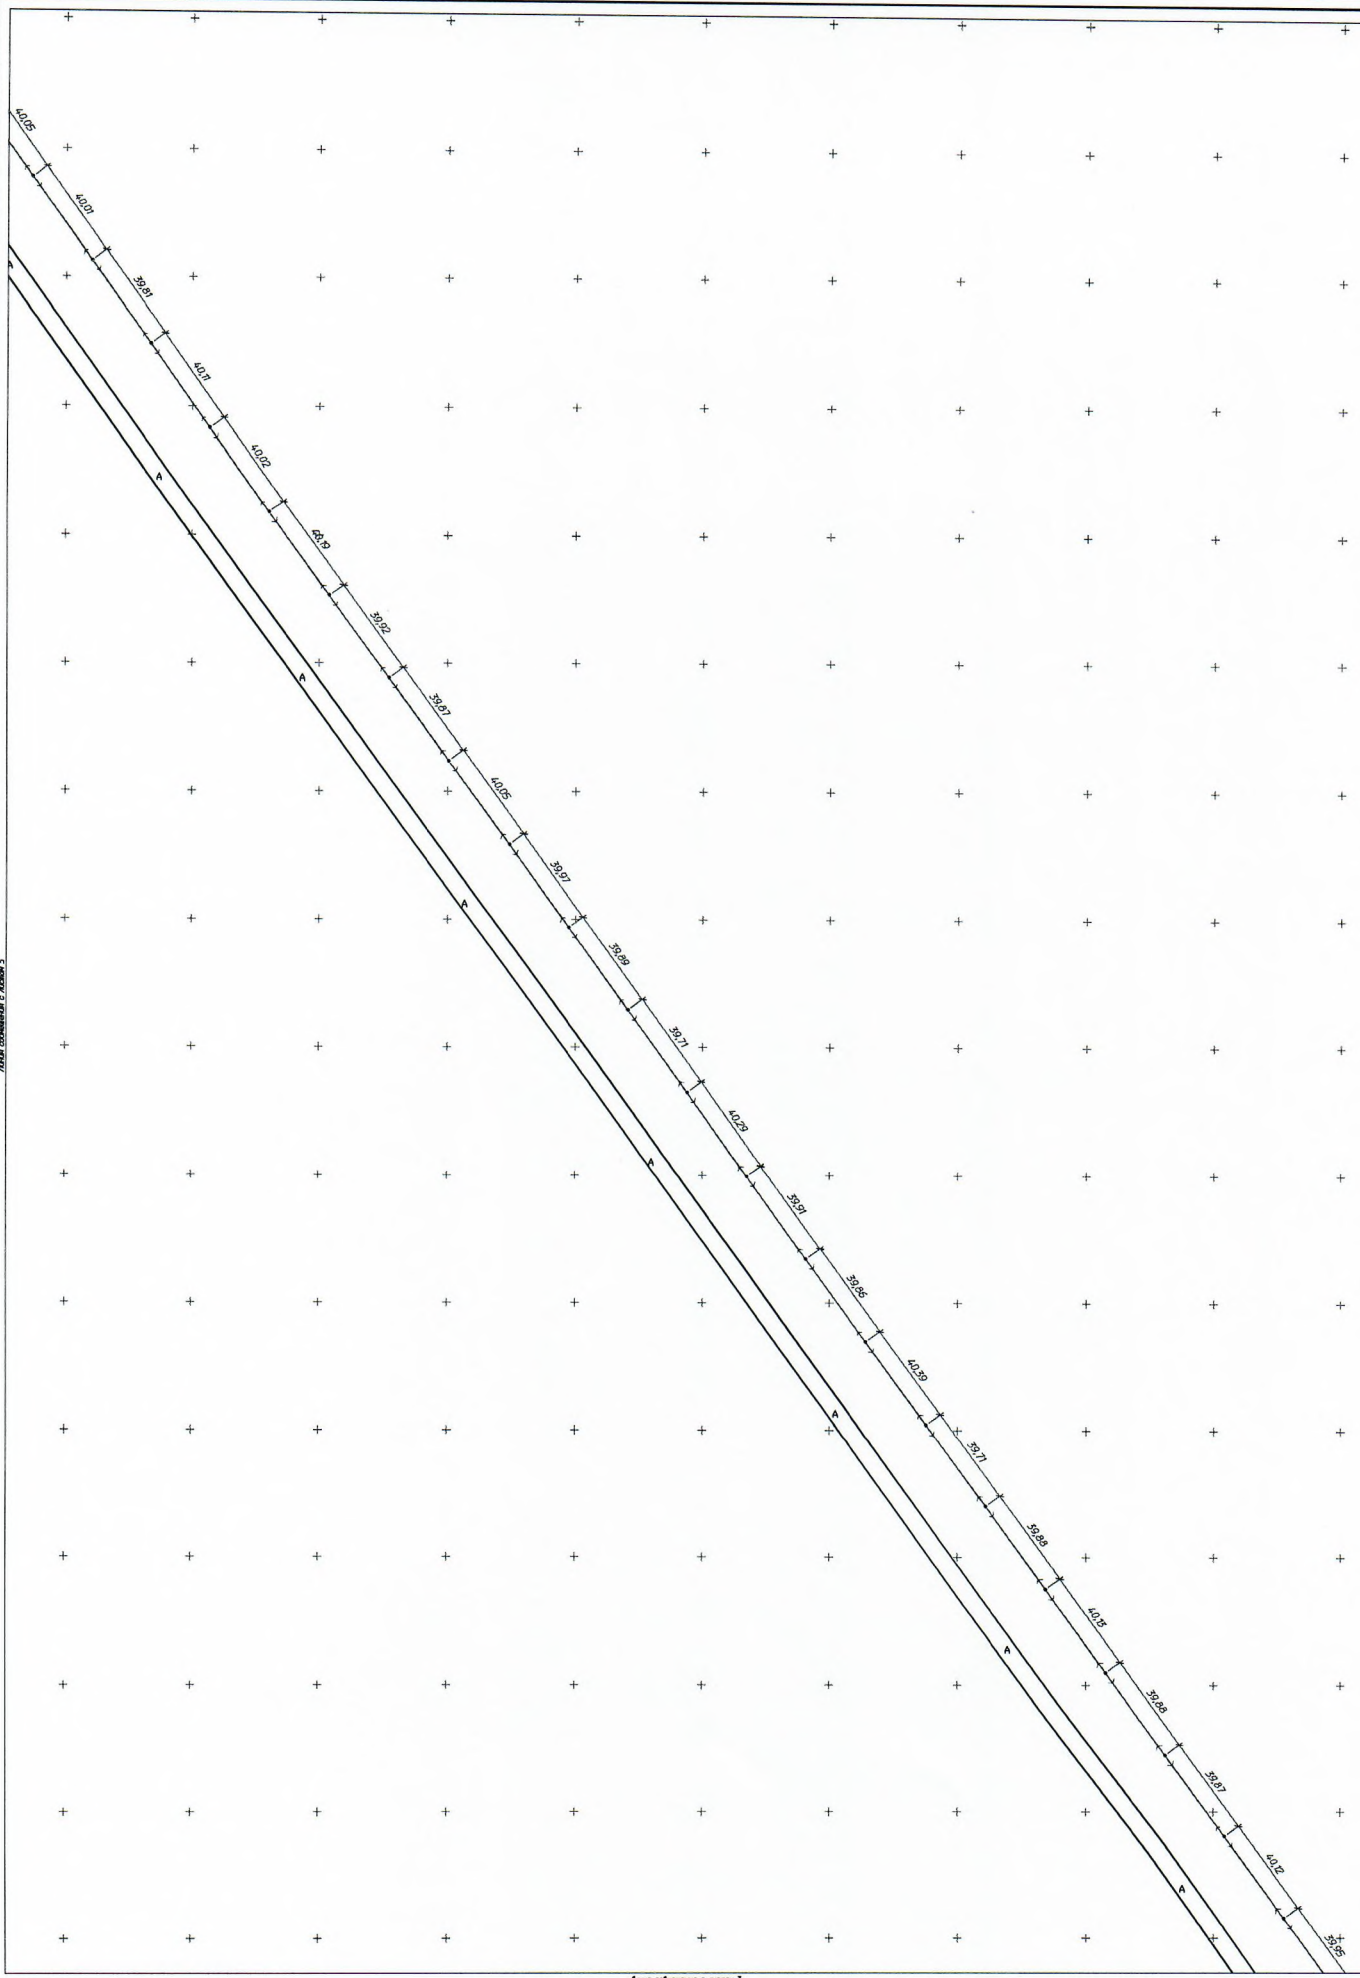

1:1000

						Строительство ВЛ10кВ и ТП10/0,4кВ от Л10кВ НБ-5 ПС Ново-Белогорская 110/35/10кВ с.Благодарное, Ташлинский р-н заявитель ОРТПЦ	
Изм.	Кол.уч.	Лист	№док.	Подп.	Дата		
Г.И.П.							
Нач.отд.	Кацай А.В.				05.19г	Исполнительная съемка	Стадия: — / Лист: 4 / Листов: 14
Гл.спец.							
Нач.гр.							
Н.контр.						Система координат МСК56	ООО"Строительно-земельный центр"
Инженер	Кацай А.В.				05.19г		

Копировал

Инв.№ подл. | Подпись и дата | Взам.инв.№

Линия совмещения с листом 6

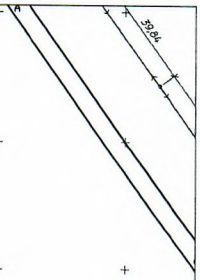

Линия совмещения с листом 4

1:1000

Изм.	Кол.уч.	Лист	№док.	Подп.	Дата	
Г.И.П.						
Нач.отд.		Кацай А.В.			05.19г	
Гл.спец.						
Нач.гр.						
Н.контр.						
Инженер		Кацай А.В.			05.19г	

Строительство ВЛ10кВ и ТП10/0,4кВ от Л10кВ
№8-5 ПС Ново-Белозерская 110/35/10кВ
с.Благодарное, Ташлинский р-н заявитель ОРТПЦ

Стадия	Лист	Листов
	5	14

Исполнительная съемка

Система координат МСК56

ООО "Строительно-земельный центр"

Копировал

Инв.№подл. | Подпись и дата | Взам.инв.№

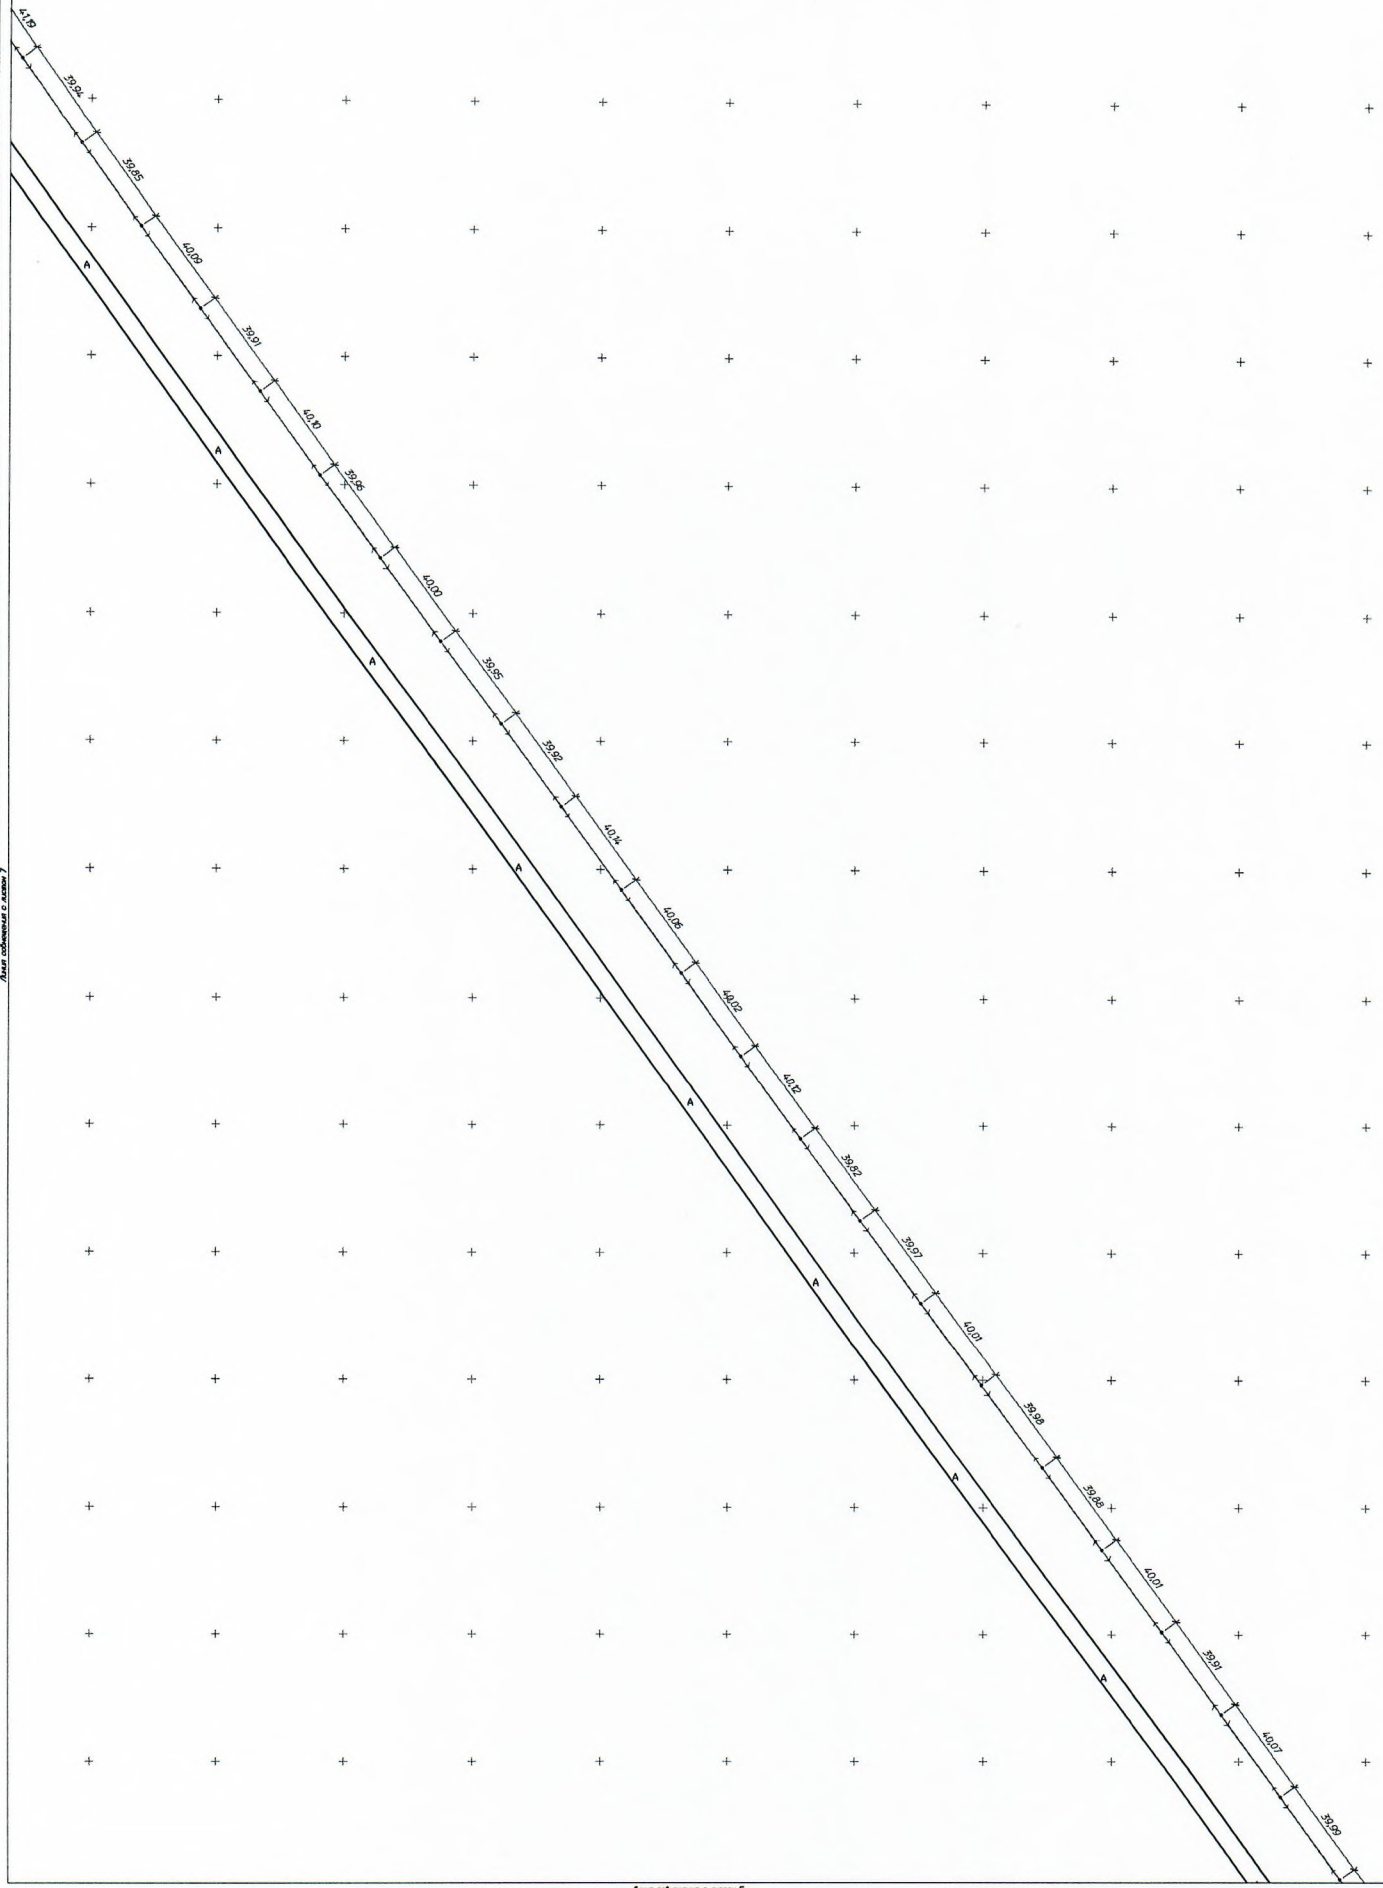

1:1000

Изм.	Кол.уч.	Лист	№док.	Подп.	Дата
Г И П					
Нач.отд.		Кацай А.В.			05.19г
Гл.спец.					
Нач.гр.					
Н.контр.					
Инженер		Кацай А.В.			05.19г

Строительство ВЛ10кВ и ТП10/0,4кВ от Л10кВ
№5 ПС Ново-Белоярская 110/35/10кВ
с.Благодарное, Ташлинский р-н заявитель ОРТПЦ

Стадия	Лист	Листов
	6	14

Исполнительная съемка

Система координат МСК56

ООО "Строительно-земельный центр"

Копировал

Инв.№ подл. | Подпись и дата | Взам.инв.№

Линия совмещения с листом 8

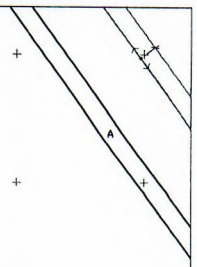

Линия совмещения с листом 6

1:1000

Изм. Кол.уч.	Лист	№док.	Подп.	Дата	
Г.И.П.					
Нач.отд.	Кацай А.В.			05.19г	
Гл.спец.					
Нач.вр.					
Н.контр.					
Инженер	Кацай А.В.			05.19г	

Строительство ВЛ10кВ и ТП10/0,4кВ от Л10кВ
НБ-5 ПС Ново-Белогорская 110/35/10кВ
с.Благодарное, Ташлинский р-н, заявитель ОРТПЦ

Исполнительная съемка	Стадия	Лист	Листов
		7	14

Система координат МСК56

ООО"Строительно-земельный центр"

Копировал

Инв.№подл. | Подпись и дата | Взам.инв.№

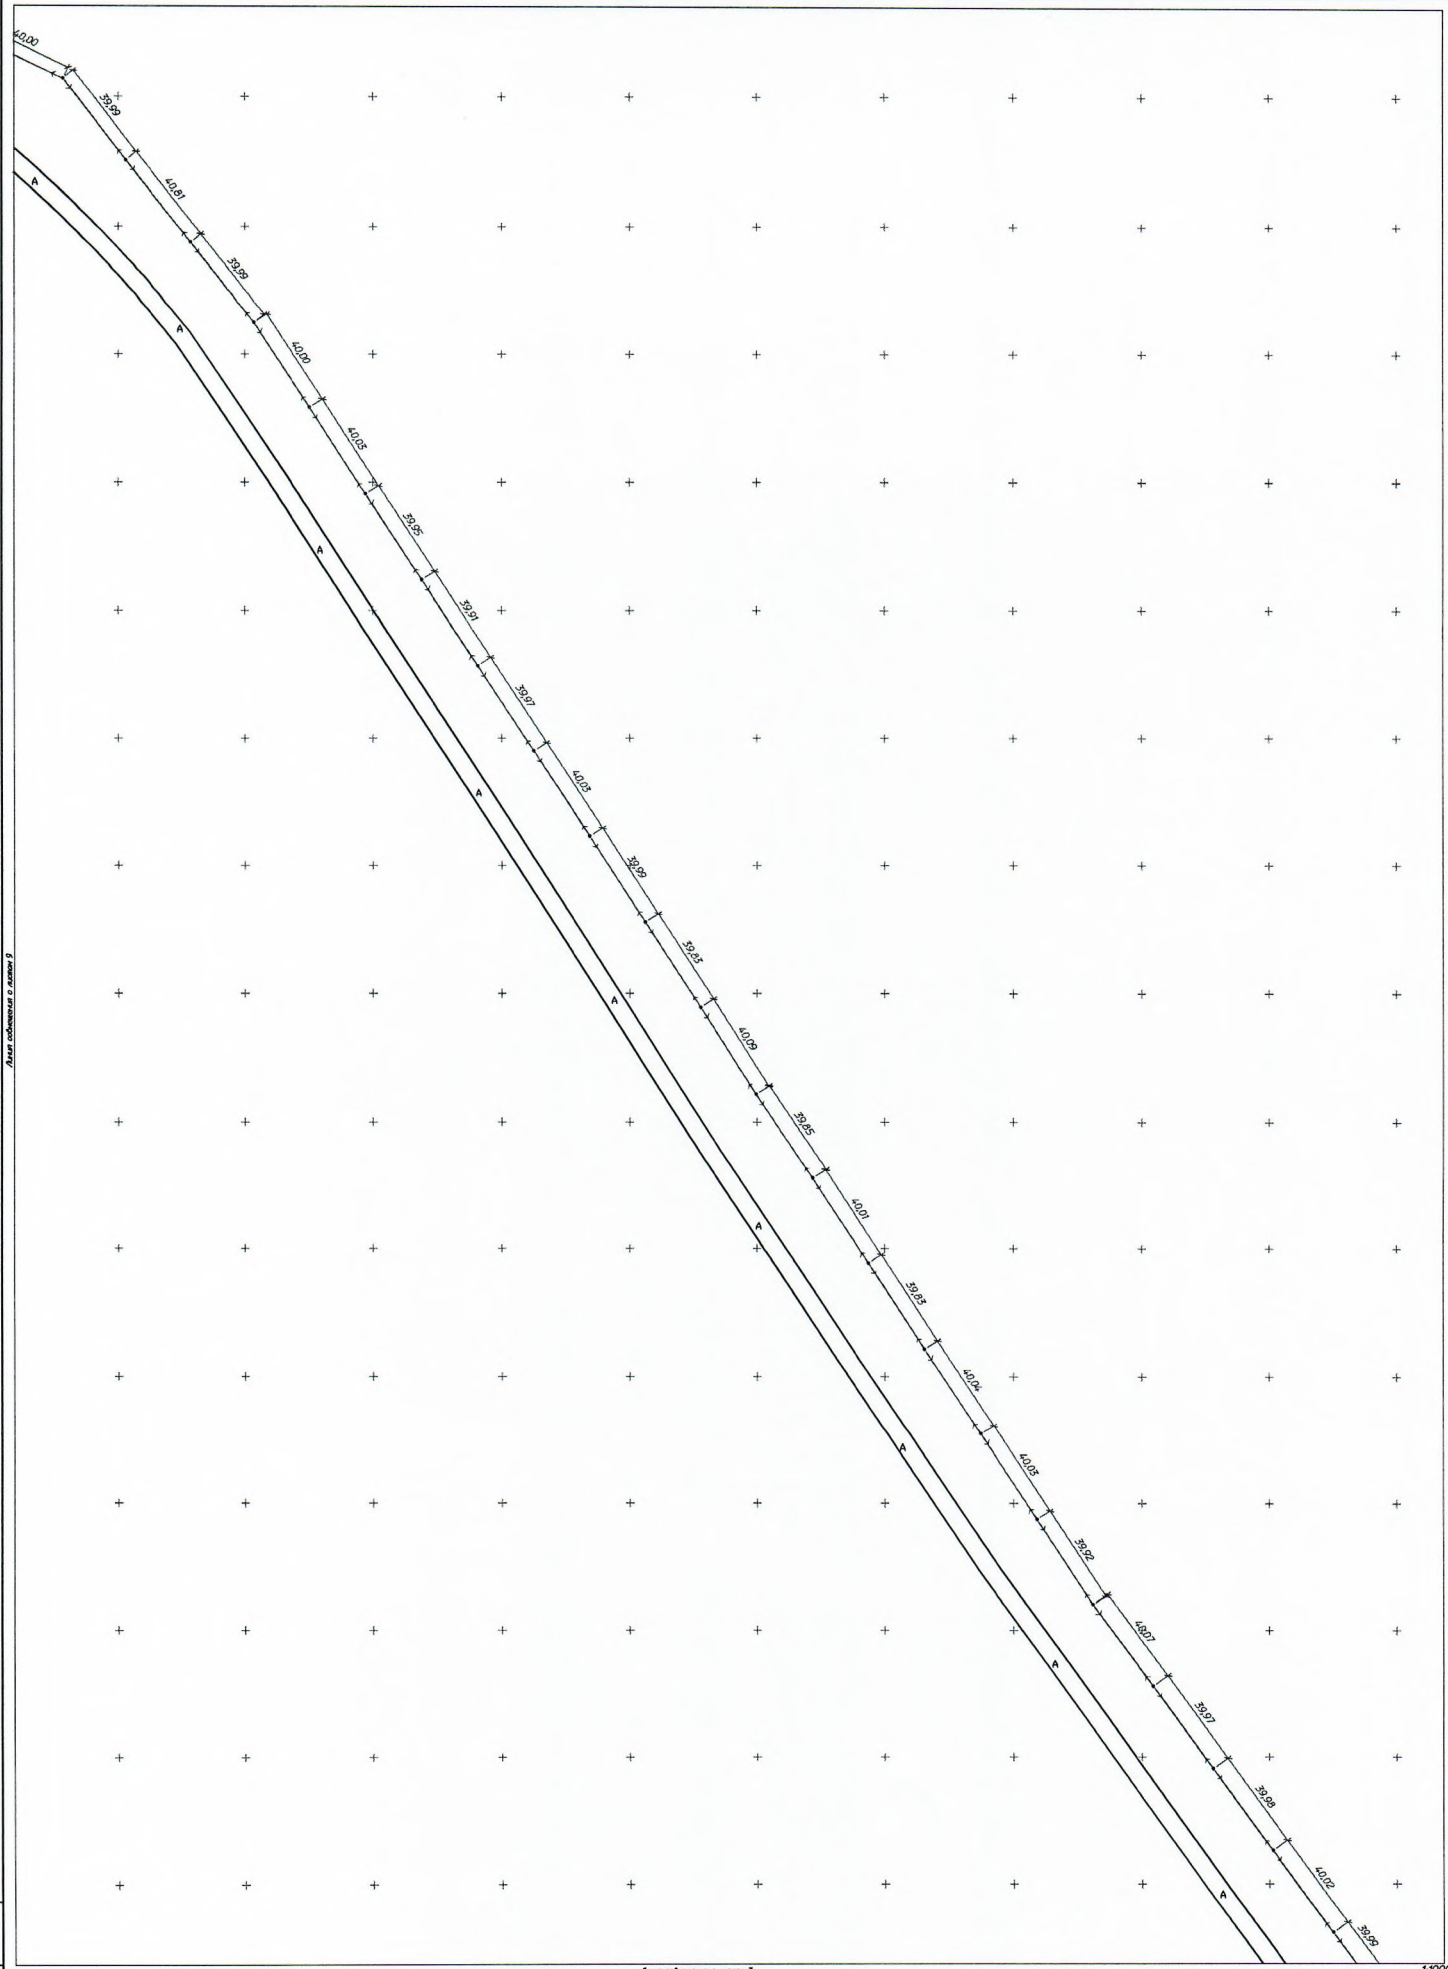

Линия совмещения с листом 9

Линия совмещения с листом 7

Изм.	Кол.уч.	Лист	№док.	Подп.	Дата
Г. И. П.					
Нач.отд.		Кацай А.В.			05.19г.
Гл.спец.					
Нач.гр.					
Н.контр.					
Инженер		Кацай А.В.			05.19г.

Строительство ВЛ10кВ и ТП10/0,4кВ от Л10кВ
НБ-5 ПС Ново-Белоберская 110/35/10кВ
с.Благодарное, Ташлинский р-н заявитель ОРТПЦ

Исполнительная съемка

Стадия	Лист	Листов
	8	14

Система координат МСК56

ООО"Строительно-земельный центр"

Копировал

Инв.№подл. | Подпись и дата | Взам.инв.№

Линия совмещения с листом 10

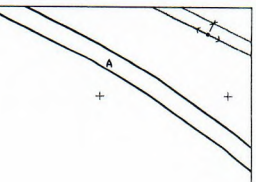

Линия совмещения с листом 8

1:1000

Изм.	Кол.уч.	Лист	№док.	Подп.	Дата
Г И П					
Нач.отд.		Кацай А.В.			05.19г.
Гл.спец.					
Нач.гр.					
Н.контр.					
Инженер		Кацай А.В.			05.19г.

Строительство ВЛ10кВ и ТП10/0,4кВ от Л10кВ

Исполнительная съемка

Стадия	Лист	Листов
	9	14

Система координат МСК56

ООО "Строительно-земельный центр"

Копировал

Инв.№подл. | Подпись и дата | Взам.инв.№

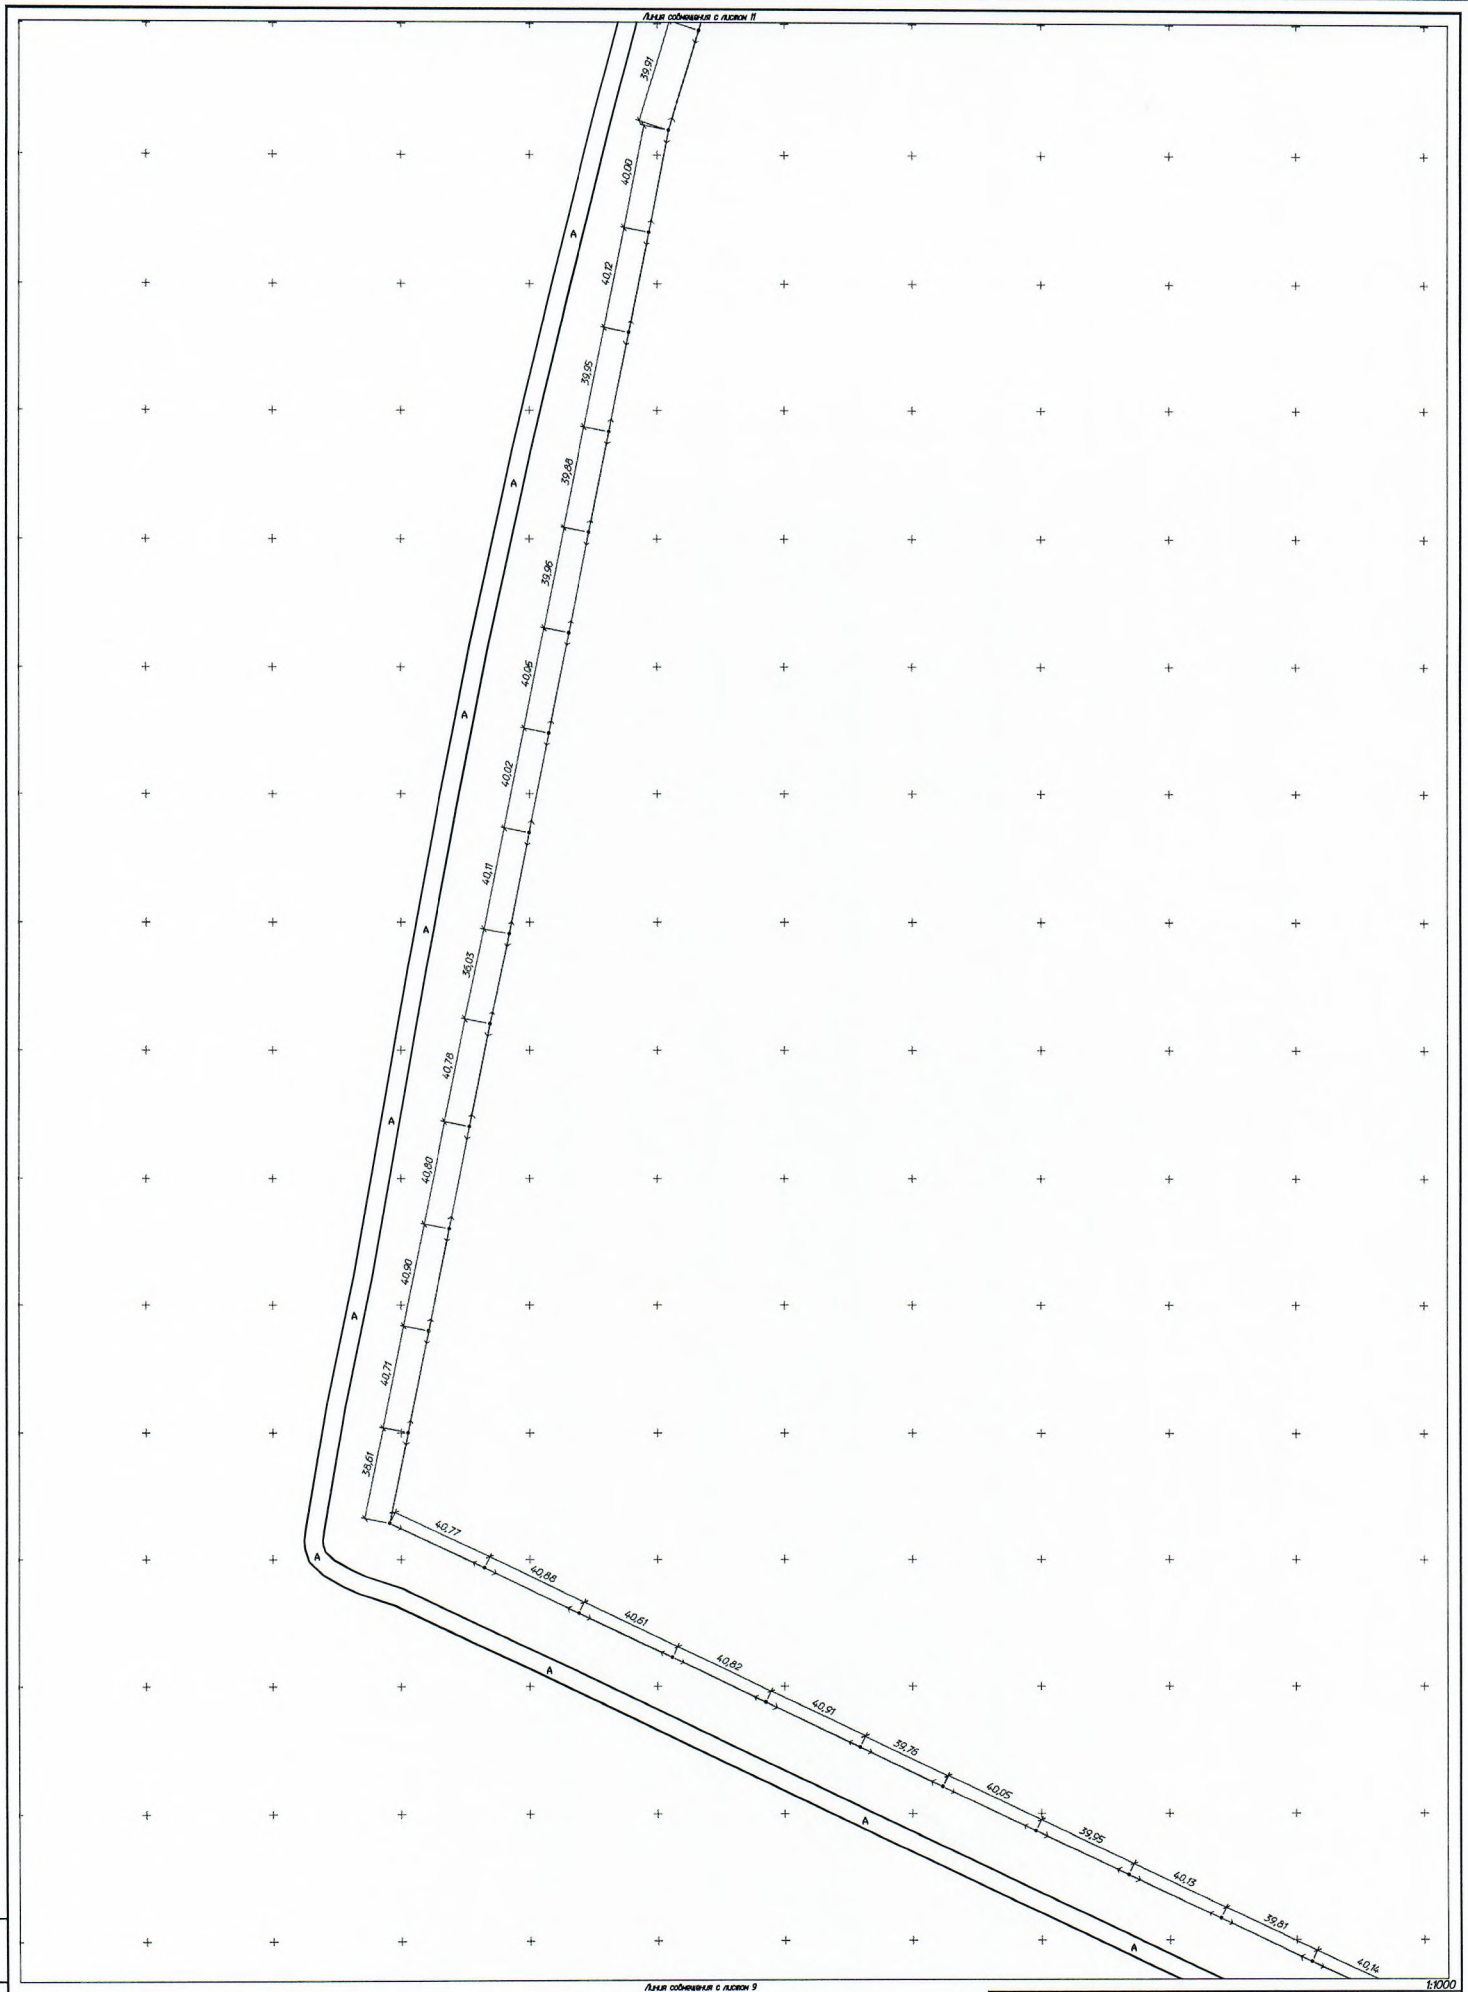

Изм.	Кол.уч.	Лист	№док.	Подп.	Дата
Г. И. П.					
Нач.отд.		Кацай А.В.			05.19г
Гл.спец.					
Нач.пр.					
Инженер		Кацай А.В.			05.19г

Строительство ВЛ10кВ и ТП10/0,4кВ от Л10кВ
НБ-5 ПС Ново-Белоберская 110/35/10кВ
с.Благодарное, Ташлинский р-н заявитель ОРТПЦ

Стадия	Лист	Листов
	10	14

Исполнительная съемка

Система координат МСК56

ООО"Строительно-земельный центр"

Копировал

Инв.№подл. | Подпись и дата | Взам.инв.№

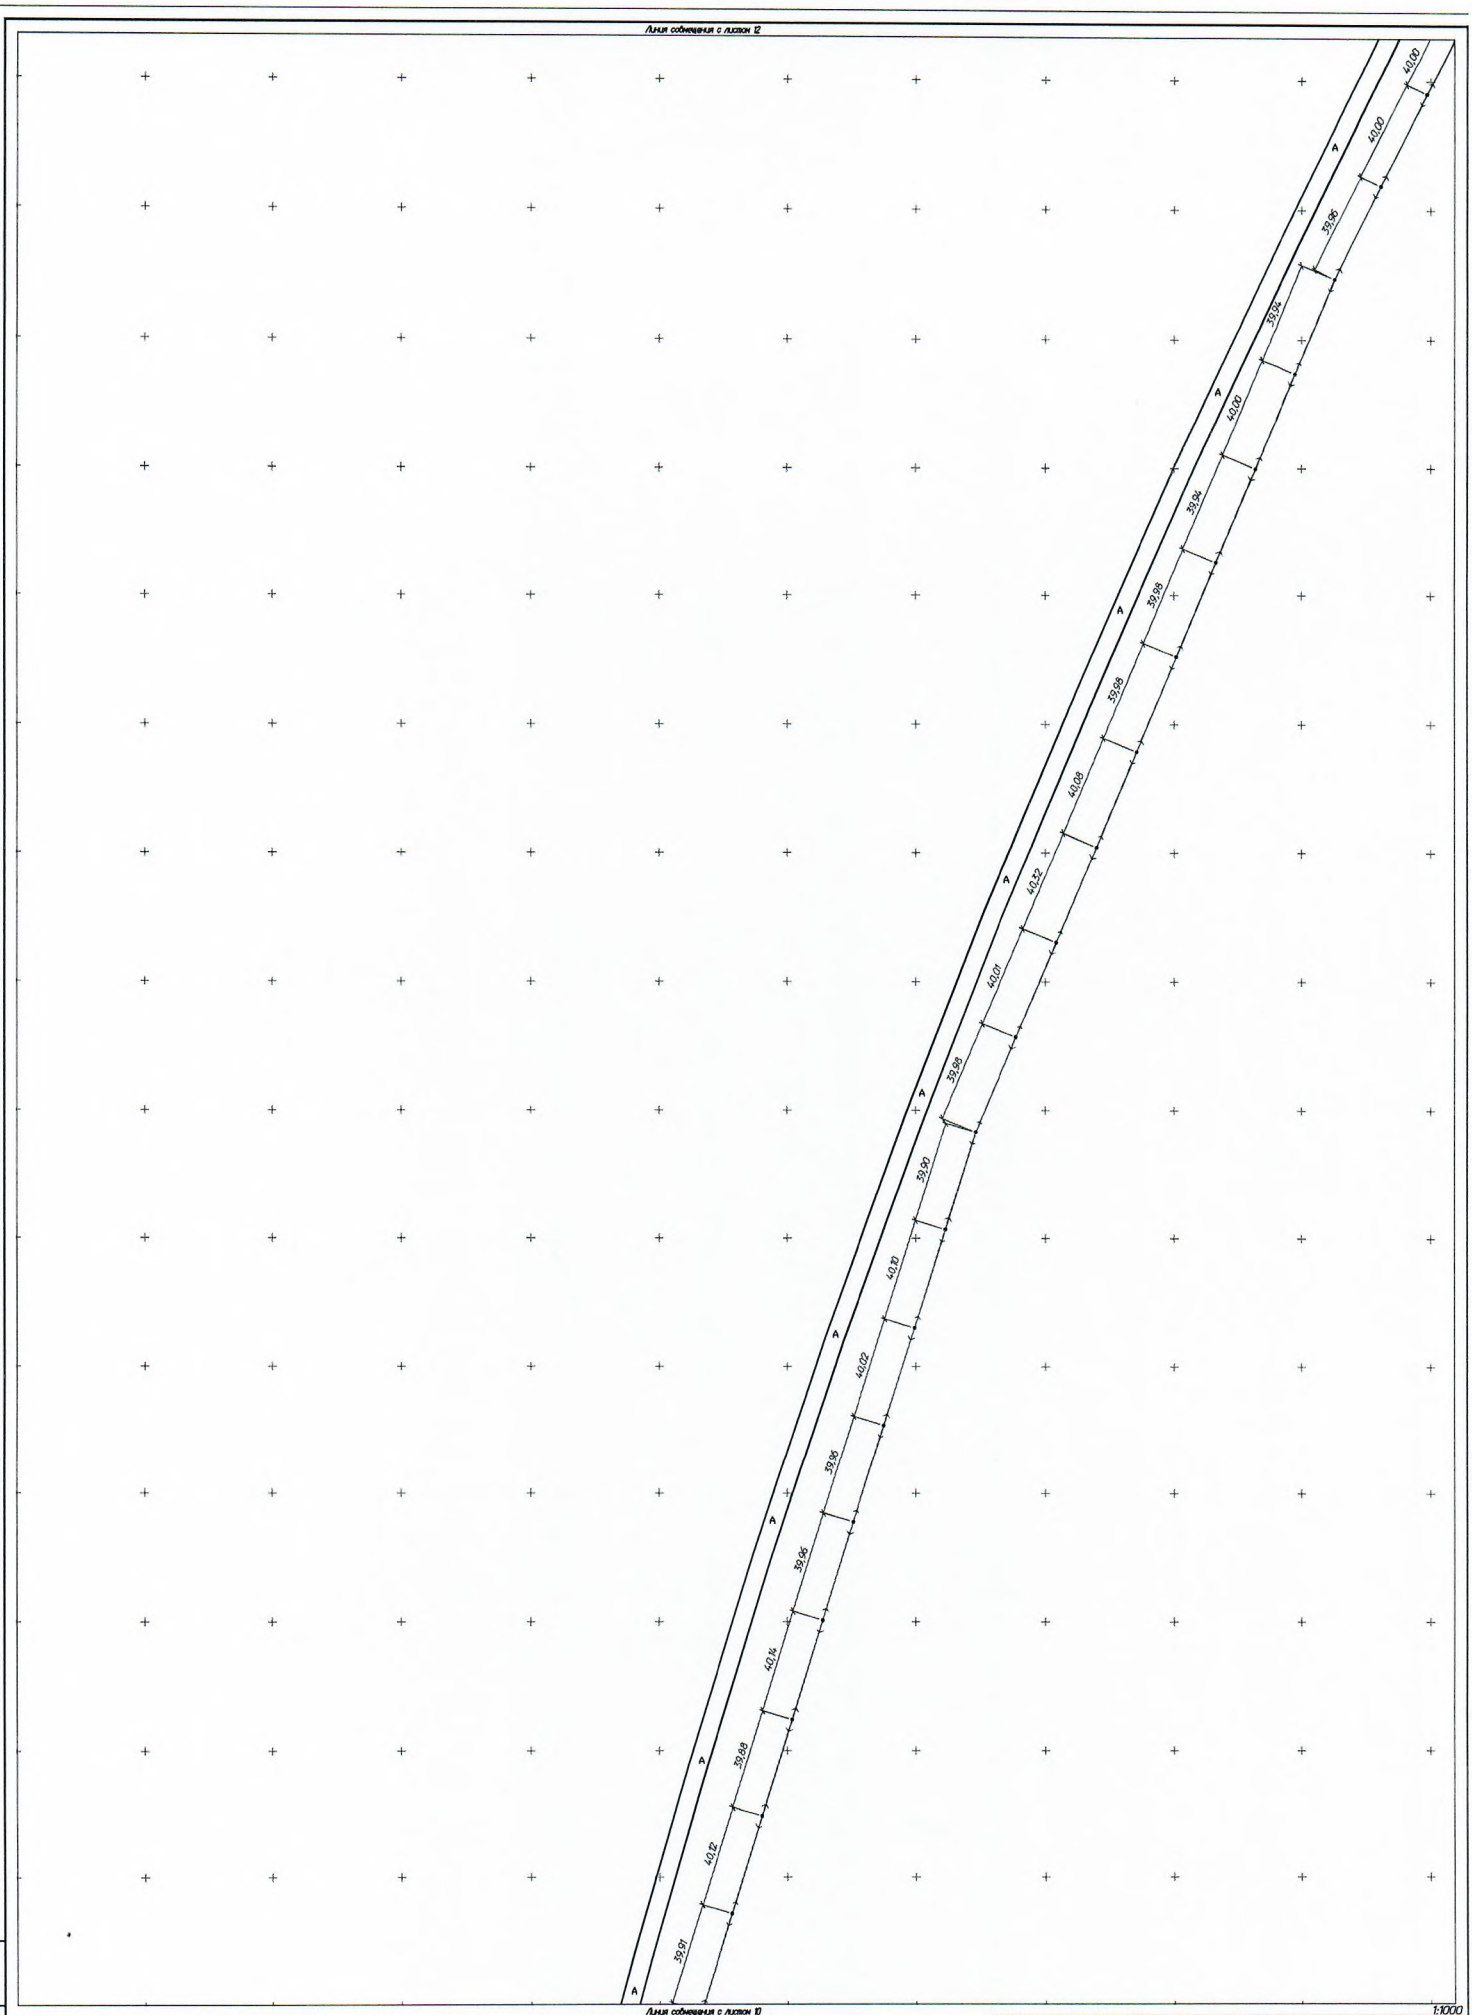

Изм.	Кол.уч.	Лист	N док.	Подп.	Дата
Г.И.П.					
Нач.отд.		Кацай А.В.			05.19г.
Гл.спец.					
Нач.гр.					
Н.контр.					
Инженер		Кацай А.В.			05.19г.

Строительство ВЛ10кВ и ТП10/0,4кВ от Л10кВ
№5 ПС Ново-Белозерская 110/35/10кВ
с.Благодарное, Ташлинский р-н заявитель ОРТПЦ

Исполнительная съемка.

Стадия	Лист	Листов
	11	14

Система координат МСК56

ООО "Строительно-земельный центр"

Инв.N подл. | Подпись и дата | Взам.инв.N

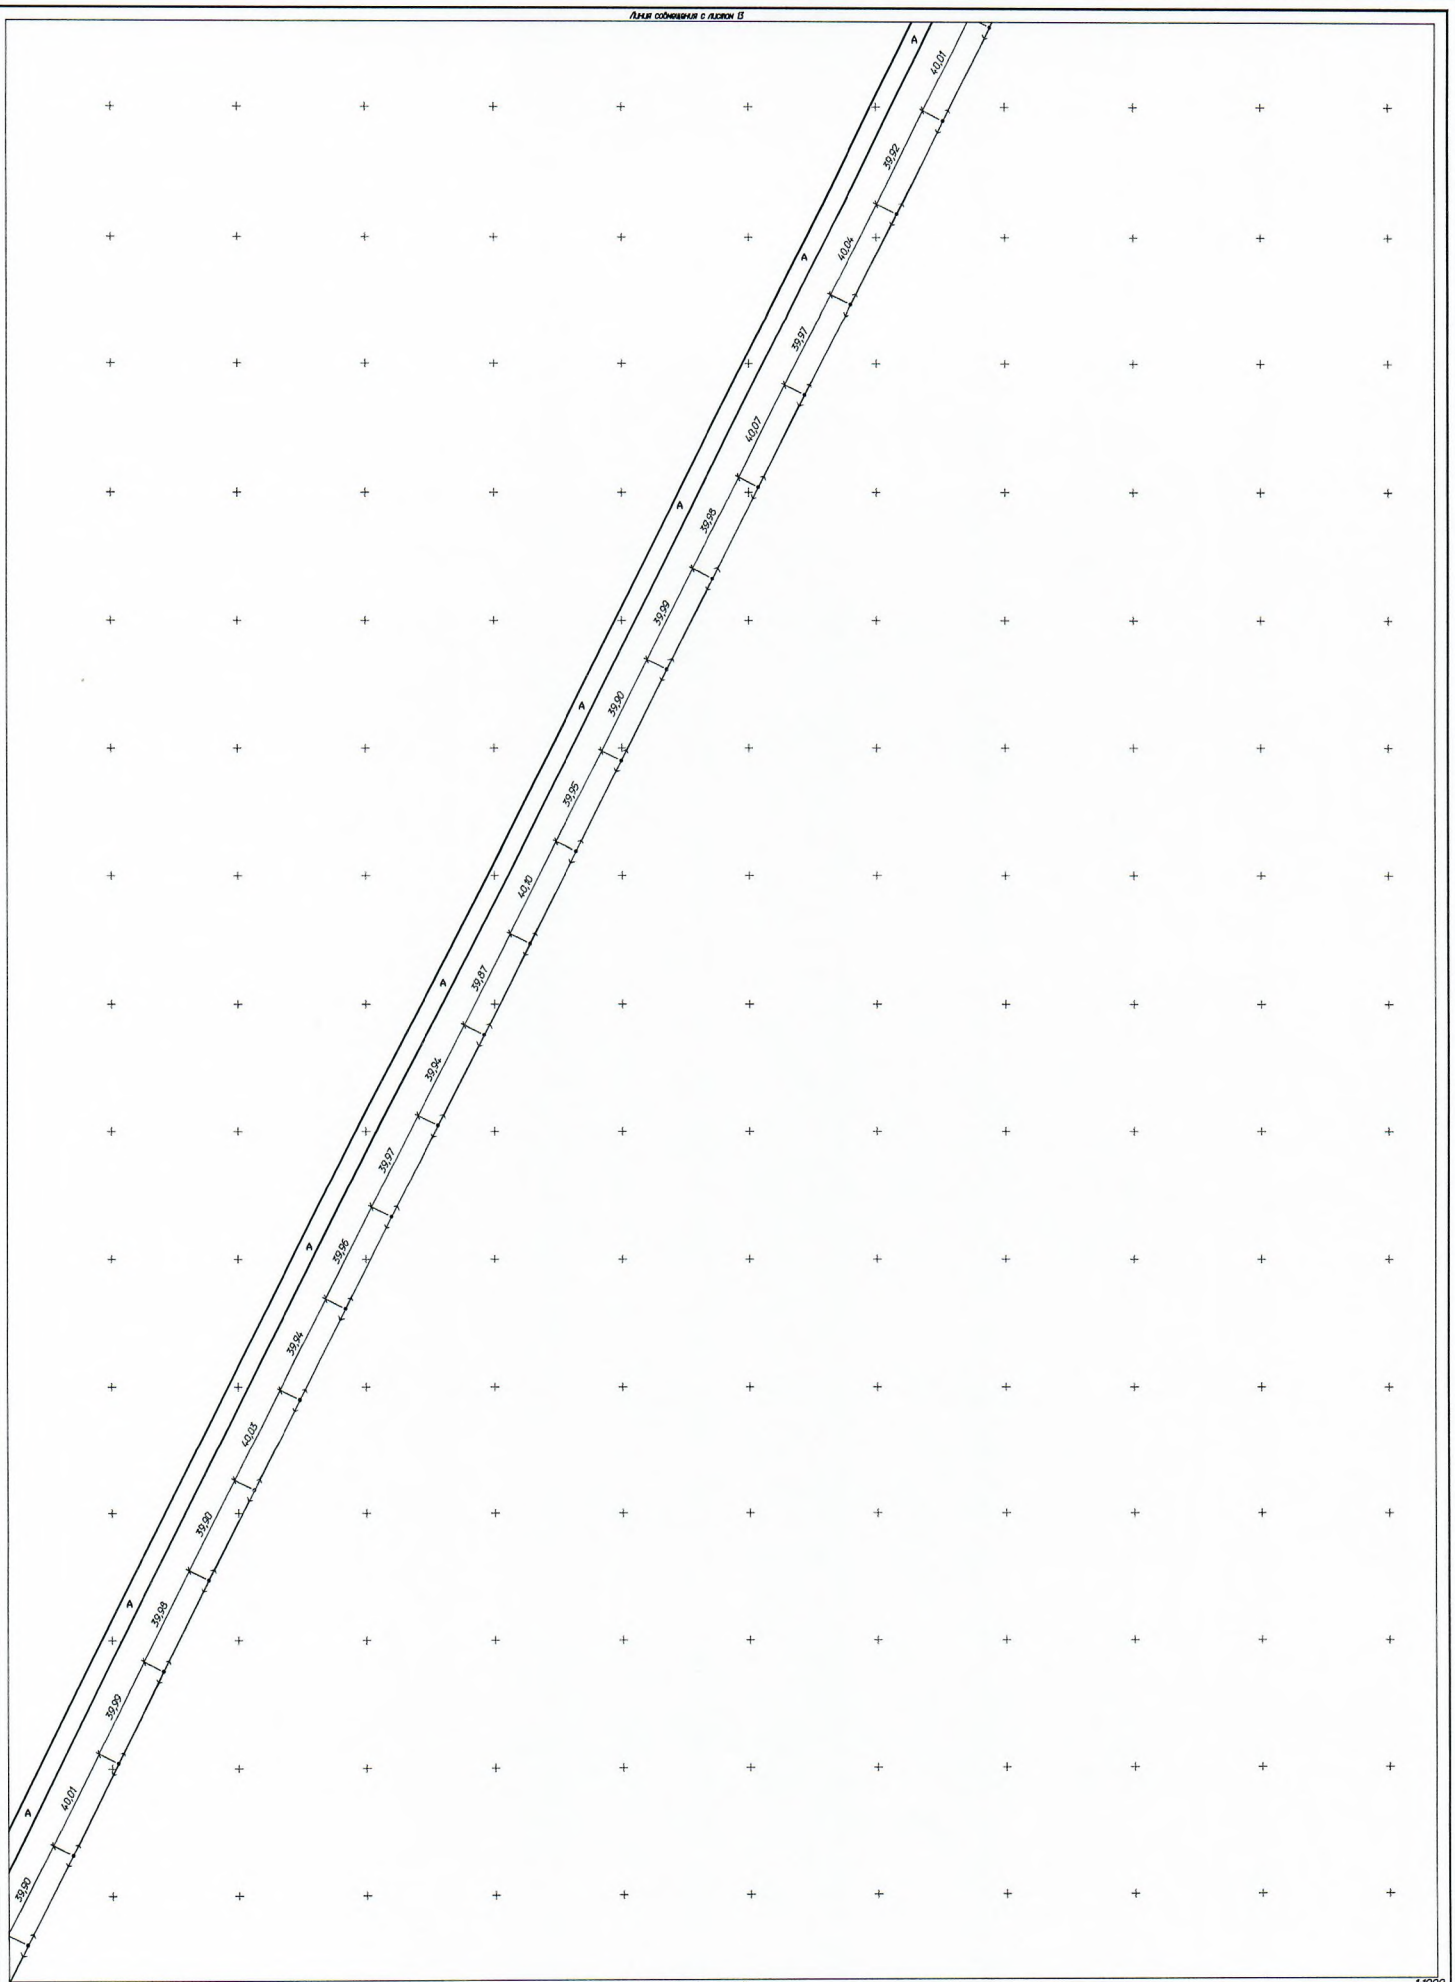

1:1000

Изм.	Кол.уч.	Лист	N док.	Подп.	Дата
Г И П					
Нач.отд.		Кацай А.В.			05.19г
Гл.спец.					
Нач.гр.					
Инженер		Кацай А.В.			05.19г

Строительство ВЛ10кВ и ТП10/0,4кВ от Л10кВ
Н6-5 ПС Ново-Беловарская 110/35/10кВ
с.Благодарное,Ташлинский р-н заявитель ОРТПЦ

Исполнительная съемка

Стадия	Лист	Листов
	12	14

Система координат МСК56

ООО"Строительно-земельный центр"

Копировал

Инв.N подл.	Подпись и дата	Взам.инв.N

Линия совмещения с листом 1

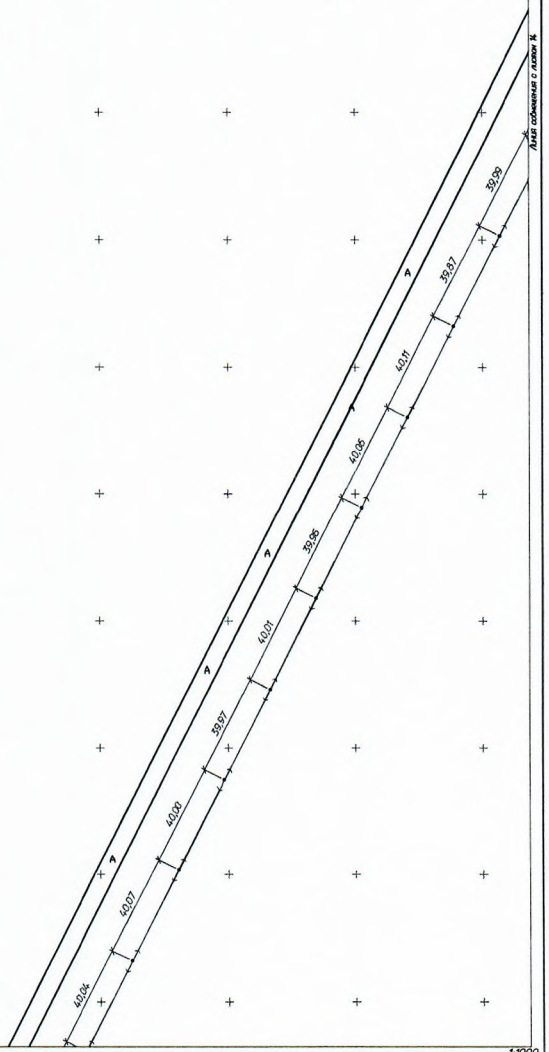

Линия совмещения с листом 11

Линия совмещения с листом 12

1:1000

Инв.№подл.	Подпись и дата	Взам.инв.№

Изм.	Кол.уч.	Лист	№док.	Подп.	Дата
Г. И. П.					
Нач.отд.		Кацай А.В.			05.19г
Гл.спец.					
Нач.гр.					
Н.контр.					
Инженер		Кацай А.В.			05.19г

Строительство ВЛ10кВ и ТП10/0,4кВ от Л10кВ
№5 ПС Ново-Баловарская 110/35/10кВ
с.Благодарное, Ташлинский р-н заявитель ОРТПЦ

Исполнительная съемка

Стадия	Лист	Листов
	13	14

Система координат МСК56

ООО"Строительно-земельный центр"

Копировал

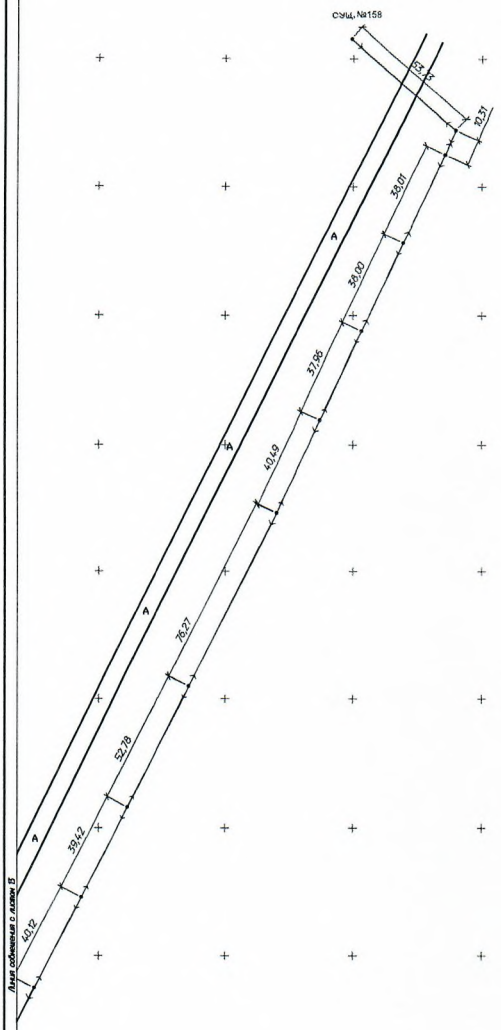

1:1000

						Строительство ВЛ10кВ и ТП10/0,4кВ от Л10кВ №5-5 ПС Ново-Беловорская 110/35/10кВ с.Благодарное,Ташлинский р-н заявитель ОРТПЦ	
Изм.	Кол.уч.	Лист	№док.	Подп.	Дата		
Г И П						Исполнительная съемка	Стадия: — Лист: 14 Листов: 14
Нач.отд.		Кацай А.В.			05.19г		
Гл.спец.							
Нач.гр.						Система координат МСК56	ООО"Строительно-земельный центр"
Инженер		Кацай А.В.			05.19г		

Копировал

Инв.№подл. | Подпись и дата | Взам.инв.№